

ZEB Dystrybucja Sp. z o.o.

Bielsk Podlaski 05.03.2008,

Grontmij Polska Sp. z o.o.
Biuro w Olsztynie
Ul. Mickiewicza 21/23
10-508 Olsztyn

l.dz: ZS-3/RZ/ 441 /2008


Dotyczy: uzgodnienia projektu przebudowy ulic: Akacjowa, Kasztanowa, Klonowa, Myśliwska, Orzeszkowej, Sadowa, Słowackiego i Wysockiego w Bielsku Podlaskim.

W odpowiedzi na pismo nr GP/OL/KL/288/2008 z dnia 25.02.2008r. w sprawie uzgodnienia projektu przebudowy w/w ulic Zakład Sieci Bielsk Podlaski informuje, że uzgodnienie będzie możliwe po spełnieniu następujących warunków :

Projekt zweryfikować całościowo pod kątem skoordynowania z infrastrukturą elektroenergetyczną zgodnie z normami PN-E 05100-1:1998, N SEP-E-003:2003, PN-76/E-05125:1976 i N SEP-E-004:2003 a w szczególności:

1. Zachować odległości poziome projektowanych urządzeń od istniejących słupów linii napowietrznych nN zgodnie z PN-E 05100-1:1998 i N SEP-E-003:2003. W przypadku braku takiej możliwości należy urządzenia elektroenergetyczne przebudować w sposób nie kolidujący z istniejącym i projektowanym zagospodarowaniem terenu (dot. np. słupów w zaułku pomiędzy ul. Brańską i Wysockiego; zaułku ul. Słowackiego, słup w projektowanym wjeździe na działkę przy ul. Wysockiego). Na powyższe Inwestor winien wystąpić do tut. Zakładu Sieci z wnioskiem o określenie warunków przebudowy określając sposób jej realizacji.
2. Wyeliminować kolizję projektowanych przyłączy kanalizacji sanitarnej z istniejącymi słupami linii nN przy ul. Myśliwskiej.
3. Kable SN i nn zgodnie z PN-76/E-05125:1976 i N SEP-E-004:2003 w miejscach skrzyżowania oraz w zbliżeniu do projektowanych urządzeń zabezpieczyć rurami ochronnymi.
4. Wrysować na mapę istniejącą linię kablową nN przy skrzyżowaniu ul. Wysockiego i Sportowej (trasa kabla w załączeniu).

ZEB Dystrybucja Sp. z o.o.
Zakład Sieci Bielsk Podlaski
Dyrektor
[Podpis]
Jerzy Kordziukiewicz

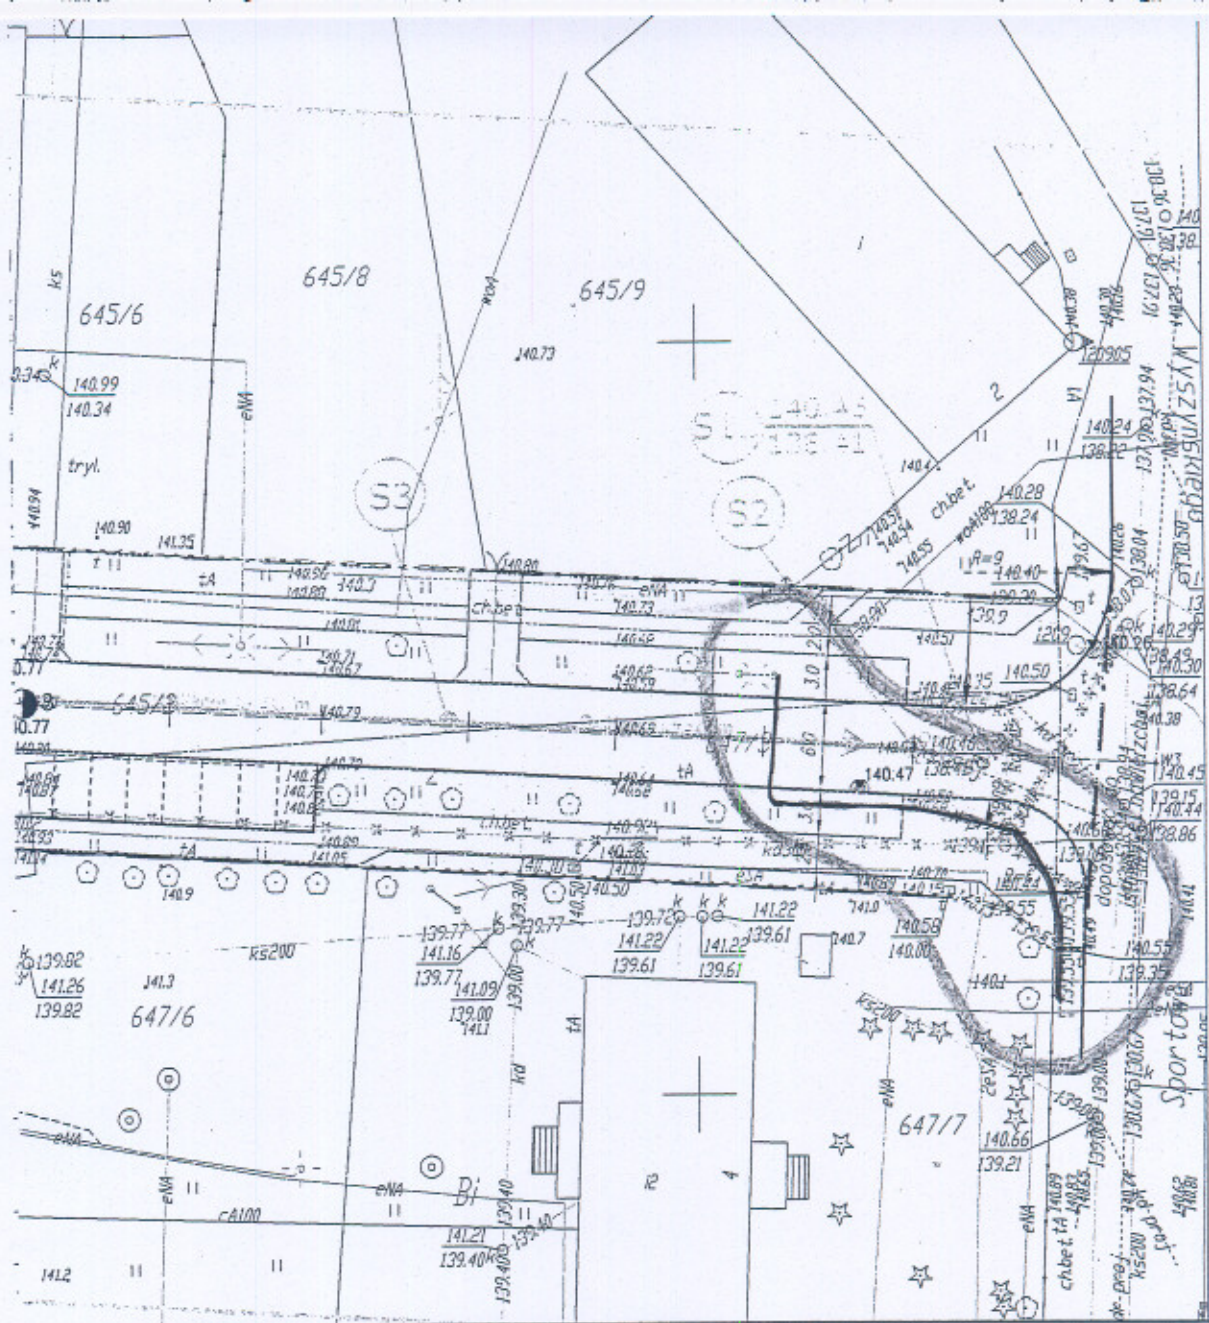

Nazwa rysunku: **Sieć kanalizacji deszczowej i kanalizacji sanitarnej**

Zadanie: **"Wykonanie dokumentacji projektowej na przebudowę ul. Akacjowej, Kasztanowej, Klonowej, Myśliwskiej, Orzeszkowej, Sadowej i wysockiego w Bielsku Podlaskim."**


Zamawiający: **Gmina Miejska Bielsk Podlaski
ul. Mickiewicza 46 17-100**

Projektant branż:	mgr inż. Romuald Wilczek	315/87/0L	Stadium: PB
Opracował:	mgr inż. Beta Ferek	-	Branża: sanitarna
	inż. Aleksandra Medyńska	-	Skala: 1:500
	inż. Paweł Kołak	-	
	Karol Łokuciejewski	-	
			Nr rysunku: 2
	Imię i nazwisko	Nr uprawnień	Podpis

Data:

Styczeń 2008

WYKONAWCA: Grontmij Polska Sp. z o.o.

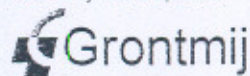

Za zgodność z oryginałem

12 CZE. 2008

Data

Podpis

065

Bielsk Podlaski dn. 30.06.2008 r.

OPINIA NR 26/08

Na podstawie art. 7d pkt 2 ustawy z dnia 17 maja 1989 r. Prawo geodezyjne i kartograficzne (tekst jednolity Dz.U. z 2005 r. Nr 240, poz. 2027) i art. 6 ustawy z dnia 28 lipca 2005 r. o zmianie ustawy – Prawo budowlane oraz o zmianie niektórych innych ustaw (Dz.U. Nr 163, poz. 1364) oraz Rozporządzenia Ministra Rozwoju Regionalnego i Budownictwa z dnia 2 kwietnia 2001 r. w sprawie geodezyjnej ewidencji sieci uzbrojenia terenu oraz zespołów uzgadniania dokumentacji projektowej (Dz. U. Nr 38, poz. 455) i Zarządzenia Starosty Bielskiego Nr 23 / 04 z dnia 25 maja 2004 roku w sprawie powołania zespołu do uzgadniania usytuowania projektowanych sieci uzbrojenia terenu na terenie Powiatu Bielskiego –

- Zespół Uzgadniania Dokumentacji Projektowej w Bielsku Podlaskim na posiedzeniu w dniu 23.04.2008 r. uzgodnił / ~~nie uzgodnił~~ lokalizację urządzeń inżynierskich wymienionych w protokole nr 26/08 z dnia 23.04.2008 stanowiącym załącznik do niniejszej opinii.

Sporządził:

Ton Szachowicz - Jha

Przewodniczący Zespołu:

Z up. STAROSTY

mgr inż. Jarosław K. Łaźny
Przewodniczący Zespołu Uzgadniania
Dokumentacji Projektowej

Załącznik do opinii
nr 26/08 z dnia 30.06.2008 r.

Bielsk Podlaski dn. 23.04.2008

PROTOKÓŁ NR 26/08

uzgodnienie dokumentacji projektowej lokalizacji urządzeń inżynierskich (podziemnych, naziemnych) położonych w Bielsku Podlaskim ulice: Akagowa, Kasztanowa, Klonowa, Myśliwska, Orzechowej, Sadowa, Stawedulego, Wysokiego

Zespół Uzgadniania Dokumentacji Projektowej w Bielsku Podlaskim po rozpatrzeniu przedłożonej dokumentacji na zlecenie:

Grontmij Polska sp. z o.o. ul. Ziębicka 35, 60-164 Poznań

z dnia 22.04.2008 r. na posiedzeniu w dniu 23.04.2008

uzgodnił / ~~nie uzgodnił~~ lokalizację następujących urządzeń inżynierskich:

przebudowa ulic wraz z budową kanalizacji sanitarnej i deszczowej

Za zgodność z oryginałem:

30.06.2008
Data

Ramich
Podpis

UWAGI:

Uzgodnic' z PK Sp. z o.o.
opłatajaca podatek na budowie
dla odcinka ul. Myśkowskiej pomiędzy ul. Dąbrzynską, aż
do ul. gen. m. geod. Szturmowa przedrzykając
o ustaleniu właściwej drogi - wyłączonej w tym celu
z ul. Sp. z o.o. w sprawie
opłaty i ewentualnie w sprawie
istn. z kow. drogi drogowemu.

CZŁONKOWIE ZUDP			
Lp.	Nazwa instytucji	Imię i nazwisko	Podpis
1.	Przewodniczący ZUDP	Jaworski Tadeusz	[Podpis]
2.	Wydział Architektury i Budownictwa, Ochrony Środowiska, Gosp. Wodnej, Rolnictwa i Leśnictwa Starostwa Powiatowego w Bielsku Podlaskim	Tadeusz Lesniński	[Podpis]
3.	Powiatowy Inspektorat Nadzoru Budowlanego w Bielsku Podlaskim	Mikołaj Murawski	[Podpis]
4.	Powiatowy Zarząd Dróg w Bielsku Podlaskim	Eugeniusz Tomaszewski	[Podpis]
KONSULTANCJI ZUDP			
1.	Zakład Energetyczny Białystok S.A.	Włodzisław Klimowicz	[Podpis]
2.	T.P.S.A. Pion Sieci Obszar w Białymstoku		
3.	Przedsiębiorstwo Komunalne Sp. z o.o. w Bielsku Podlaskim	E. Ipatow	[Podpis]
4.	Wojewódzki Zarząd Melioracji i Urządzeń Wodnych w Białymstoku	K. Klimowicz	[Podpis]
5.	Urząd Miasta w Bielsku Podlaskim	Jerzy Bartoszek	[Podpis]
6.	Urząd Gminy w		
7.	Urząd Gminy w		
8.			
9.			
10.			
11.			
12.			

Nie stwierdzono kolizji z projektowanym przebiegiem urządzeń podziemnych, wykazanych na mapach koordynacyjnych.

19022002 Data Podpis