47

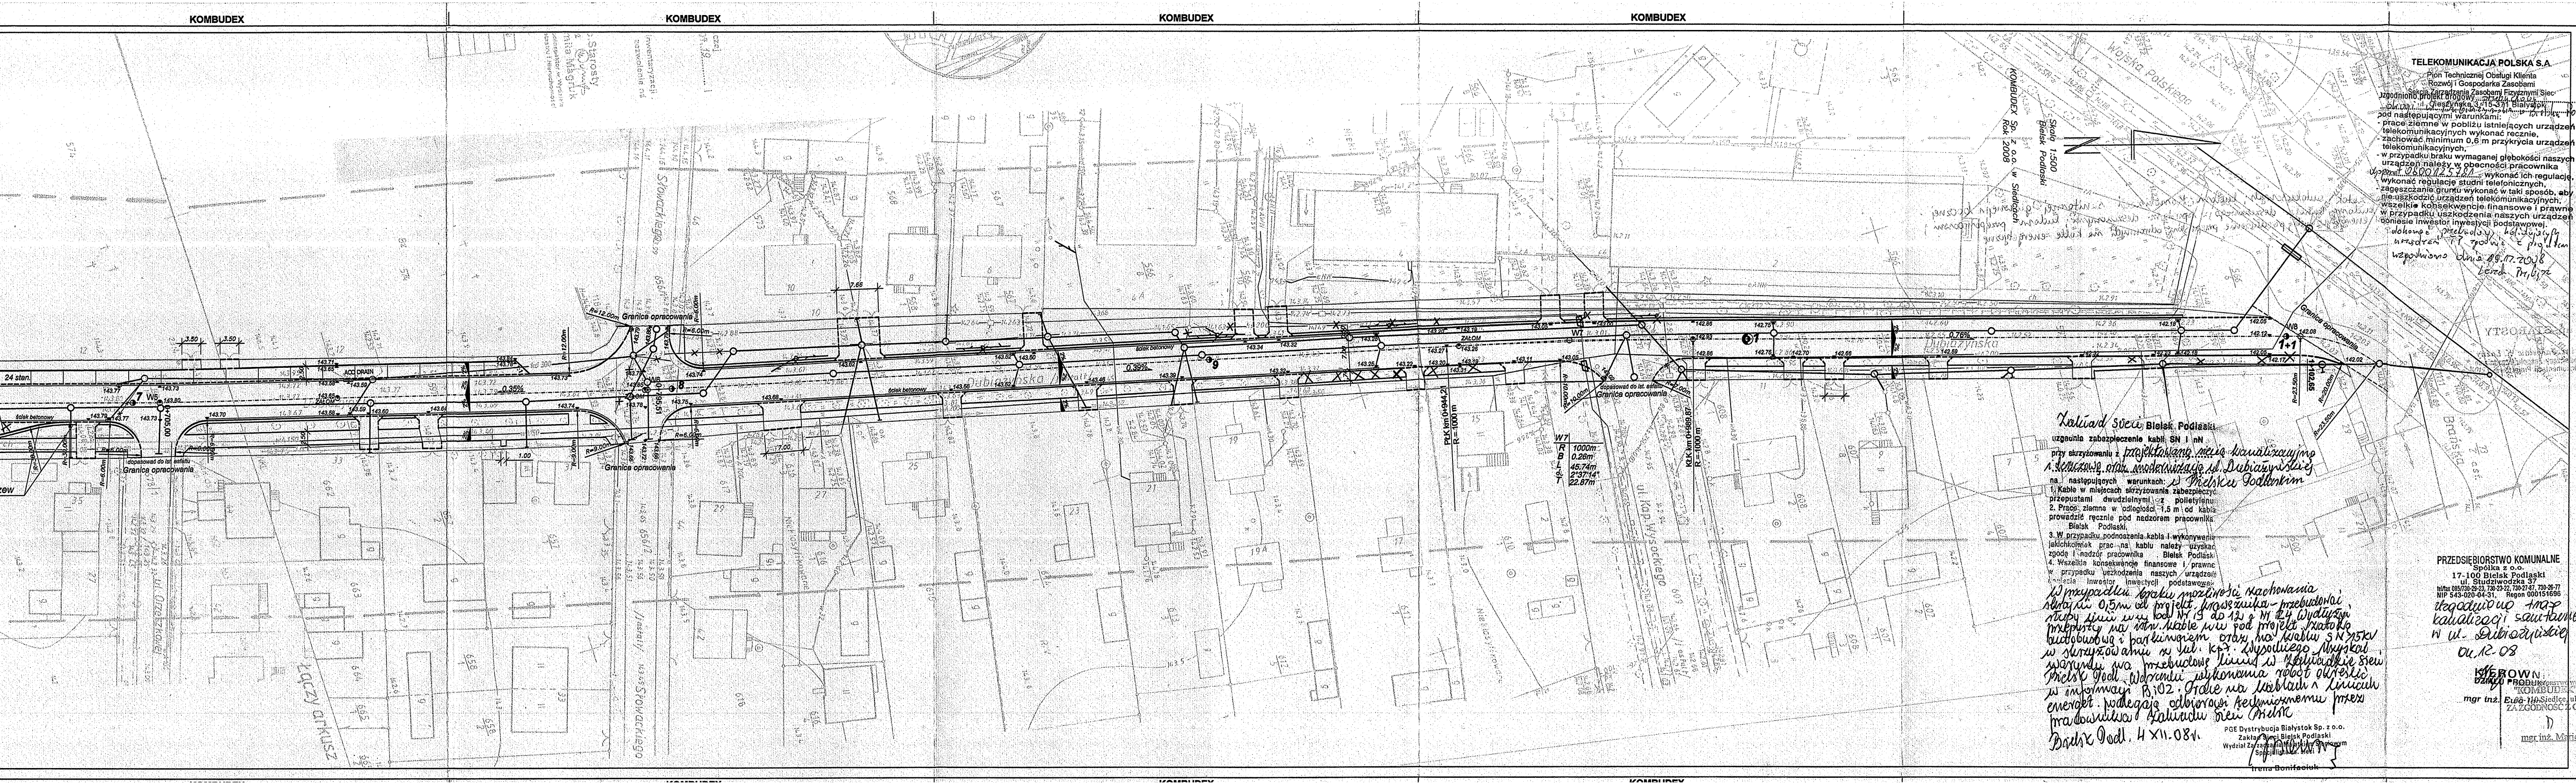

TELEKOMUNIKACJA POLSKA S.A.
Pion Technicznej Obsługi Klienta
Rozwój i Gospodarka Zasobami
Sekcja Zarządzania Zasobami Fizycznymi Sieci
ul. Cieszyńska 3, 15-371 Białystok

Uzgodniono projekt drogowy przebudowy drogi ul. Dubiażyńskiej w Bielsku Pod.
pod następującymi warunkami:
- prace ziemne w pobliżu istniejących urządzeń telekomunikacyjnych wykonać ręcznie,
- zachować minimum 0,6 m przykrycia urządzeń telekomunikacyjnych,
- w przypadku braku wymaganej głębokości naszych urządzeń należy w obecności pracownika dyspozyt. 0800125781 wykonać ich regulację,
- wykonać regulację studni telefonicznych,
- zagęszczanie gruntu wykonać w taki sposób, aby nie uszkodzić urządzeń telekomunikacyjnych,
- wszelkie konsekwencje finansowe i prawne w przypadku uszkodzenia naszych urządzeń poniesie inwestor inwestycji podstawowej.

dokonać przebudowy kolidujących urządzeń TP zgodnie z projektem
uzgodniono dnia 09.12.2008
Leszek [illegible]

LEGENDA

▭	– jezdnia
▭	– chodnik
▭	– zatoki autobusowe
▭	– parking
▭	– zjazd indywidualny
▭	– powierzchnie do plantowania
—	– krawężnik
------	– krawężnik obniżony
—	– obrzeże
━	– ściek prefabrykowany
⊗	– drzewa do usunięcia
—×—×—	– kanał sanitarny do likwidacji
—○—	– proj. kanał sanitarny
—	– istn. kanał deszczowy
—○—	– proj. kanał deszczowy
—	– proj. kanał tłoczny
▥	– wpusty uliczne
P1	– proj. przepomp. ścieków sanitarnych
—	– zasilanie energ. przepomp.
←∘∘→	– proj. słup elektryczny
←∘→	– proj. słup telefoniczny
—	– granica opracowania określona decyzją o lokalizacji celu publicznego
i=2,38%	– projektowane spadki podłużne niwelety
141,05 ZAŁOM ○	– proj. elementy niwelety

Zakład Sieci Bielsk Podlaski
uzgadnia zabezpieczenie kabli SN i nN
przy skrzyżowaniu z projektowaną siecią kanalizacyjną i deszczową oraz modernizacją ul. Dubiażyńskiej
na następujących warunkach: w Bielsku Podlaskim
1. Kable w miejscach skrzyżowania zabezpieczyć przepustami dwudzielnymi z polietylenu
2. Prace ziemne w odległości 1,5 m od kabla prowadzić ręcznie pod nadzorem pracownika Bielsk Podlaski.
3. W przypadku podnoszenia kabla i wykonywania jakichkolwiek prac na kablu należy uzyskać zgodę i nadzór pracownika Bielsk Podlaski
4. Wszelkie konsekwencje finansowe i prawne w przypadku uszkodzenia naszych urządzeń poniesie inwestor inwestycji podstawowej

W przypadku braku możliwości zachowania skrajni 0,5m od projekt. krawężnika – przebudować słupy linii nN od Nr 13 do 12 i Nr 24. Wydłużyć przepusty na istn. kable nN pod projekt. zatoką autobusową i parkingiem oraz na kablu SN 15kV w skrzyżowaniu z ul. Kpt. Wysockiego. Uzyskać warunki na przebudowę linii w Zakładzie Sieci Bielsk Podl. Wdrażanie wykonania robót określić w informacji B.i.O.Z. Prace na kablach i liniach energet. podlegają odbiorowi technicznemu przez pracownika Zakładu Sieci Bielsk

Bielsk Podl. 4 XII.08 r.

PGE Dystrybucja Białystok Sp. z o.o.
Zakład Sieci Bielsk Podlaski
Wydział Zarządzania Majątkiem Sieciowym
Specjalista ds. sieci
Irena Bonifaciuk

PRZEDSIĘBIORSTWO KOMUNALNE
Spółka z o.o.
17-100 Bielsk Podlaski
ul. Studziwodzka 37
tel/fax 085/730-29-23, 730-23-22, 730-27-87, 730-26-77
NIP 543-020-04-31, Regon 000151696

uzgodniono trasę kanalizacji sanitarnej w ul. Dubiażyńskiej
04.12.08

KIEROWNIK
DZIAŁU PRODUKCJI
mgr inż. Ewa [illegible]

PRZEDSIĘBIORSTWO WIELOBRANŻOWE
"KOMBUDEX"
08-110 Siedlce, ul. Br[illegible]
ZA ZGODNOŚĆ Z OR[illegible]
mgr inż. Mari[illegible]

Przedsiębiorstwo Wielobranżowe "KOMBUDEX" Sp. z o.o. w Siedlcach, 08-110 Siedlce, ul.Brzeska 97 tel./fax (010..)25 63-238-50, 63-279-06

Tytuł projektu:
Modernizacja dróg ,budowa sieci kanalizacji sanitarnej i deszczowej w Bielsku Podlaskim

Tytuł rysunku:
Projekt zagospodarowania terenu
ul. Dubiażyńska

ZUD.2/2

Imię i Nazwisko	Podpis	Nr archiwum	A.223/2004
Projektant branży drogowej: mgr inż. Jerzy Acedański Upr. do proj. i wyk. Nr [illegible]		Skala:	1:500
Projektant branży sanitarnej: mgr inż. Jarosław Sikora Upr.nr MAZ/0467/POOS/06 do proj.bez ograniczeń w specjalności instalacyjnej w zakresie sieci, instalacji i urządzeń cieplnych, wentylacyjnych, gazowych,wodociągowych i kanalizacyjnych Nr ewid. proj. MAZ/IS/0260/06		Branża:	Drogowa Sanitarna Elektryczna
Projektant branży elektrycznej: tech. Tadeusz Żak Upr. do proj. Nr GP-7342/44/63/91		Stadium:	Uzgodnienie
		Data:	Grudzień 2008

Poza wykazanymi na niniejszej mapie
urządzeniami podziemnymi nie wyklucza się
istnienia w terenie urządzeń podziemnych
dla których brak było informacji branżowej
i nie zostały odnalezione w trakcie prac polowych.

MAPA ZASADNICZA
skala 1:500

woj. podlaskie
powiat: bielski
m. Bielsk Podlaski
obręb: Bielsk Podlaski, ul. Dubiażyńska

Ark.nr 1(2)

L.ks.rob. 270/2008

Mapa aktualna na dzień 20.11.2008r.
WYKONAŁ:
Zakład Usług Geodezyjno-Projektowych
"LIMES"
Jan Szewski i Andrzej Kołaczkiewicz
17-100 Bielsk Podlaski
ul. Mickiewicza 50/54 tel. 730 78 96

Kierownik prac

Zestawienie a
1
2

STAROSTWO POWIATOWE W BIELSKU PODLASKIM
POWIATOWY OŚRODEK DOKUMENTACJI
GEODEZYJNEJ I KARTOGRAFICZNEJ
W BIELSKU PODLASKIM

W obszarze oznaczonym linią .... dokonano aktualizacji treści mapy zasadniczej.
Dokumenty z pomiaru uzupełniającego przyjęto do zasobu powiatowego w dniu 2008.11.25
i zaewidencjonowano pod nr 2434-478/08

NINIEJSZA MAPA MOŻE SŁUŻYĆ DO CELÓW PROJEKTOWYCH

Projektowane obiekty budowlane wymagające pozwolenia na budowę podlegają wytyczeniu i inwentaryzacji powykonawczej przez jednostki uprawnione do wykonywania prac geodezyjnych.

Bielsk Podlaski dn. 25.11.2008r.

Z upoważnienia Starosty
Irena [illegible]
Podinspektor w Wydziale Geodezji
Katastru i Nieruchomości

Ark. mapy zasadniczej 283. 234,2334,2341,2342,2343,2344
Punkty osnowy geodezyjnej objęte ochroną:
1111- ul. Brańska
2607,1103,2314,2313- ul. Dubiażyńska
1184-07- ul. Słowackiego

Poza wykazanymi na niniejszej mapie
urządzeniami podziemnymi nie wyklucza się
istnienia w terenie urządzeń podziemnych
dla których brak było informacji branżowej
i nie zostały odnalezione w trakcie prac polowych.

MAPA ZASADNICZA
skala 1:500

woj. podlaskie
powiat: bielski
m. Bielsk Podlaski
obręb: Bielsk Podlaski, ul. Dubiażyńska

Ark.nr 2(2)

L.ks.rob. 270/2008

Mapa aktualna na dzień 20.11.2008r.
WYKONAŁ:
Zakład Usług Geodezyjno-Projektowych
"LIMES"
Jan Szewski i Andrzej Kołaczkiewicz
17-100 Bielsk Podlaski
ul. Mickiewicza 50/54 tel. 730 78 96

Kierownik prac

STAROSTWO POWIATOWE W BIELSKU PODLASKIM
POWIATOWY OŚRODEK DOKUMENTACJI
GEODEZYJNEJ I KARTOGRAFICZNEJ
W BIELSKU PODLASKIM

W obszarze oznaczonym linią .... dokonano aktualizacji treści mapy zasadniczej.
Dokumenty z pomiaru uzupełniającego przyjęto do zasobu powiatowego w dniu 2008.11.25
i zaewidencjonowano pod nr 2434-478/08

NINIEJSZA MAPA MOŻE SŁUŻYĆ DO CELÓW PROJEKTOWYCH

Projektowane obiekty budowlane wymagające pozwolenia na budowę podlegają wytyczeniu i inwentaryzacji powykonawczej przez jednostki uprawnione do wykonywania prac geodezyjnych.

Bielsk Podlaski dn. 25.11.2008r.

Z upoważnienia Starosty
Irena [illegible]
Podinspektor w Wydziale Geodezji
Katastru i Nieruchomości

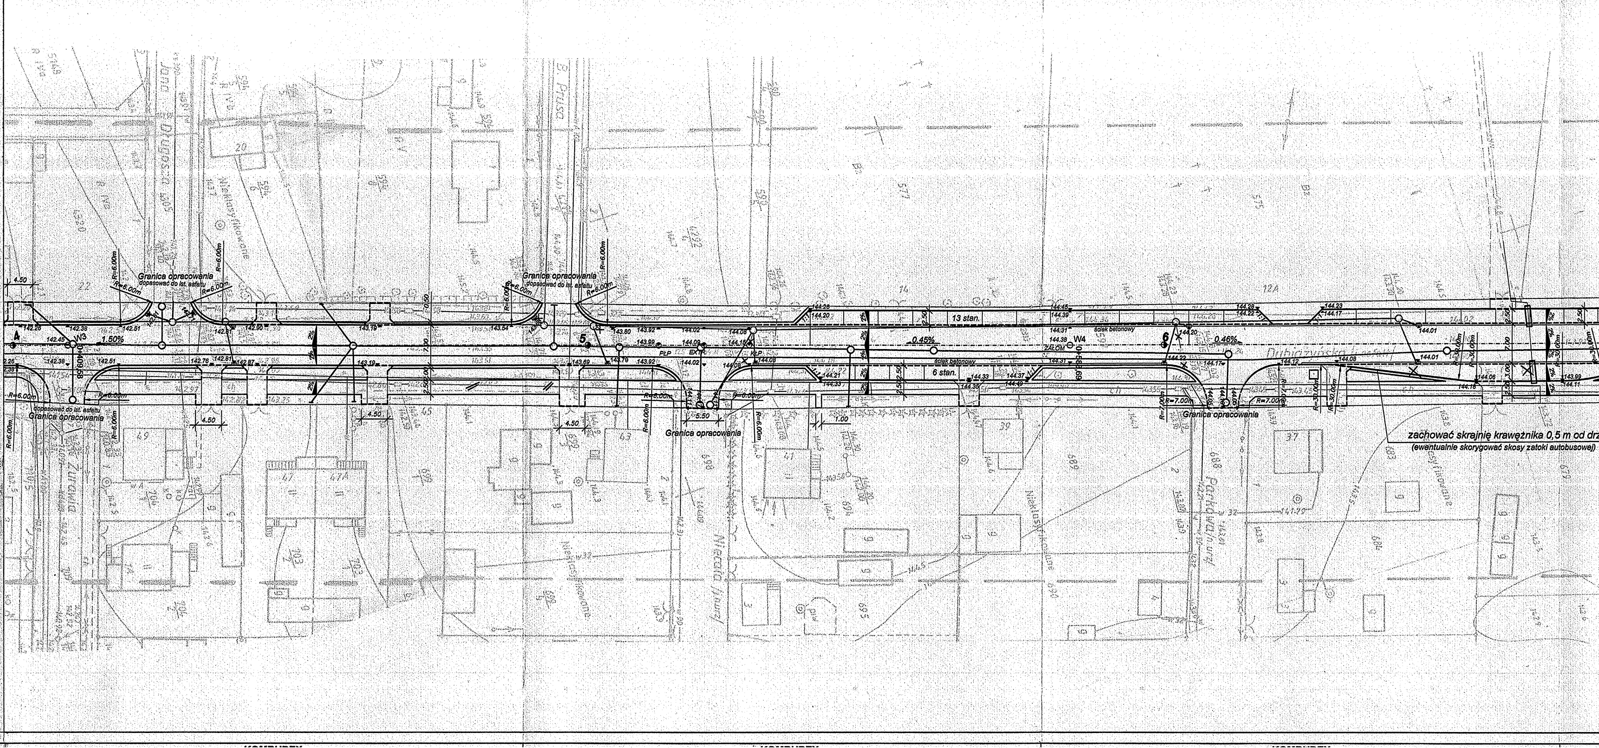Ark. mapy zasadniczej 285. 412.8321.8323
Punkty osnowy geodezyjnej objęte ochroną:
2226,2225,2220,1056-03,2234,2235,1056,1070- ul. Dubiażyńska
1056-03 ul. Dubiażyńska / 30 [illegible]